


(参考様式3) 参考図面 (防災・安全交付金)

計画の名称	安心ないしかわの下水道整備	変更回数	4
計画の期間	平成27年度 ~ 平成31年度 (5年間)	交付対象	石川県、金沢市、七尾市、小松市、輪島市、珠洲市、加賀市、羽咋市、かほく市、白山市、能美市、野々市市、津幡町、内灘町、志賀町、宝達志水町、中能登町、穴水町、能登町

- 4-C2-1 七尾市 内水ハザードマップ策定
- 1-C2-2 小松市 内水ハザードマップ策定
- 1-C2-3 加賀市 内水ハザードマップ策定
- 4-C1-1 石川県 梯川処理区(幹線改築更新)
- 4-C1-2 小松市 中央処理区(地震対策)
- 4-C1-3 小松市 梯川処理区(地震対策)
- 4-C1-4 かほく市 全処理区(地震対策)
- 4-C1-5 内灘町 内灘処理区(地震対策)
- 4-C1-6 津幡町 津幡処理区(地震対策)
- 4-C1-7 白山市 全処理区(地震対策)

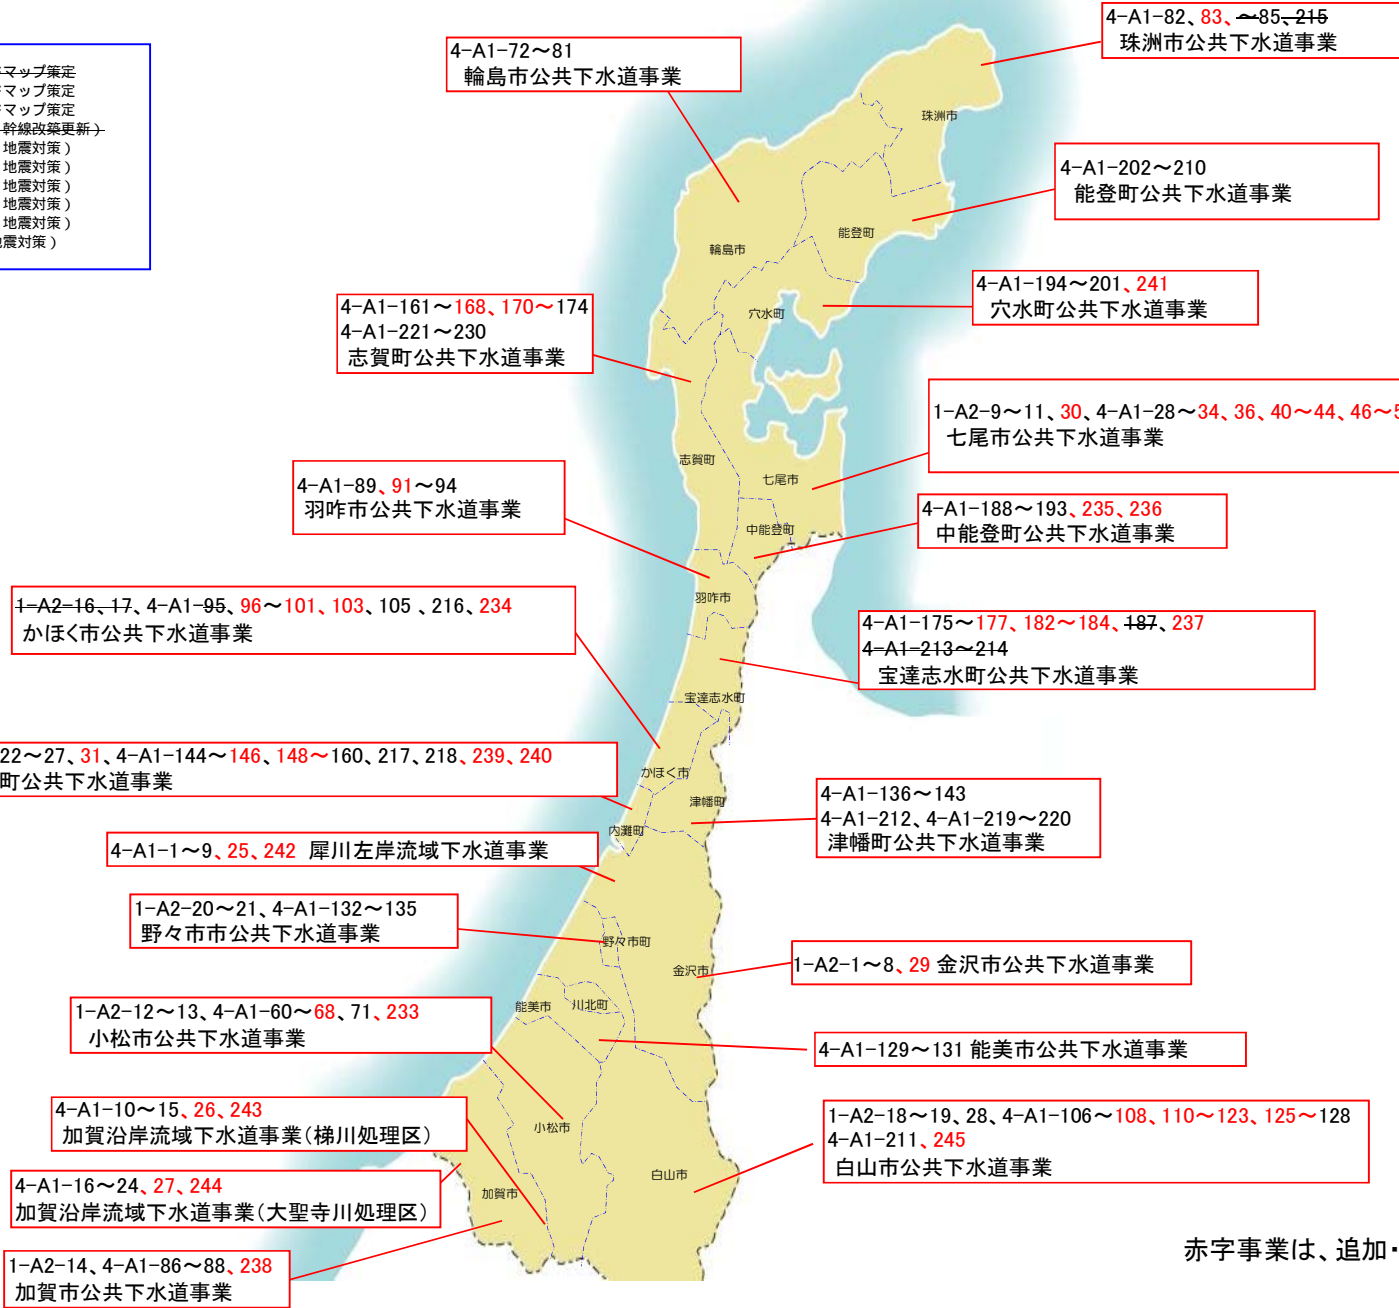

赤字事業は、追加・修正事業